登記年月日： 昭和53年1月19日

242660

前 2280－7 後・新同一・~~新~~

地 積 測 量 図

地　番	(ト)(チ)(リ)(ヌ)(ル) 2280～7.24.25.26.27.
土地の所在	秦野市菩提字山崎

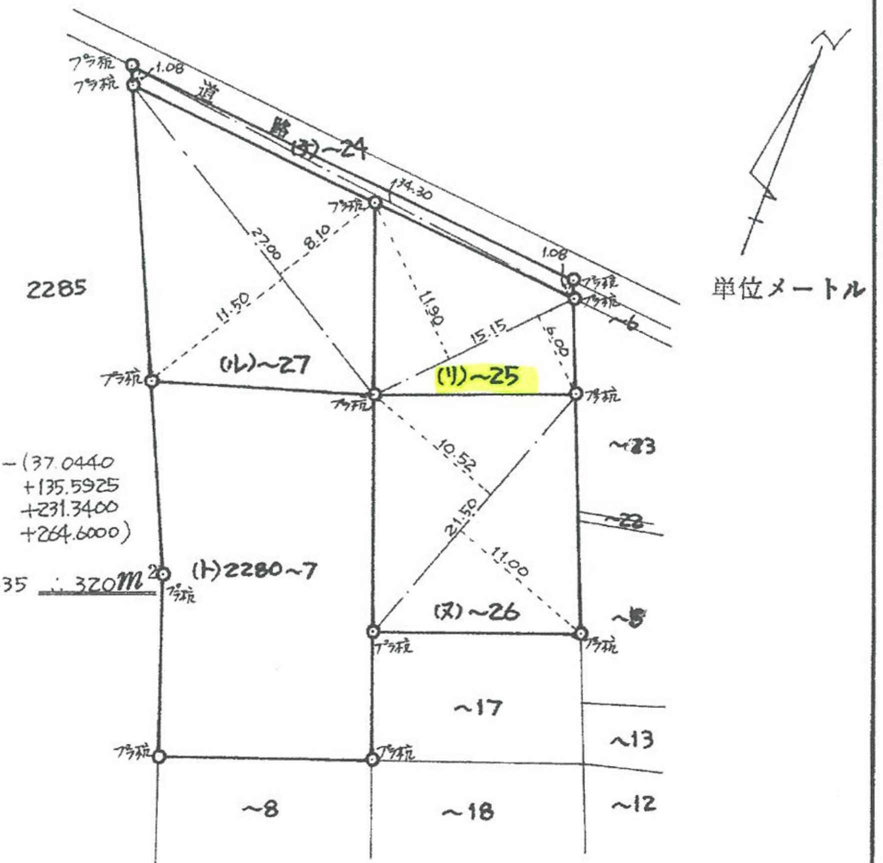
プラ杭
1.08
道路
(チ)～24
34.30
27.00
8.10
11.50
11.90
15.15
6.00
1.08
2285
(ル)～27
(リ)～25
～6
～23
10.52
21.50
11.00
～22
(ト)2280～7
(ヌ)～26
～5
～17
～13
～8
～18
～12
単位メートル

(ト)2280～7
求　積 989.2400－(37.0440
+135.5925
+231.3400
+264.6000)
地　積 320.6635　∴320m^2

(チ)2280～24
求　積 34.30 × (1.08＋1.08) × ½
地　積 37.0440　∴37 m^2

(リ)2280～25
求　積 15.15 × (11.90＋6.00) × ½
地　積 135.5925　∴135 m^2

(ヌ)2280～26
求　積 21.50 × (10.52＋11.00) × ½
地　積 231.3400　∴231 m^2

(ル)2280～27
求　積 27.00 × (8.10＋11.50) × ½
地　積 264.6000　∴264 m^2

53.
1.
19.

申請人	高橋浅雄	縮尺	1/500

（東京土地家屋調査士会用紙）

作製者	土地家屋 調査士 岡　田 東京都目黒区柿ノ木坂2－4－ ~~電話(724)0091 柿ノ木坂中央ビル20~~

(昭和53年1月12日作製)